

Cowley, Kas.

Camp. 11/28/27

Sec. 24 Twp. 32 R. 4


Farm Lawman No. 2

J. A. Hull Company

Dev. T. D.

Log No.

20821

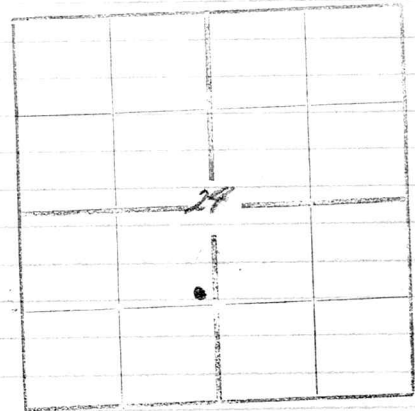

- | | | |
|------------------------------|----------------|----------------------------|
| Li - 0-30 | Li - 1000 | |
| Li - 80 | sh - 1040 | |
| sd - 83 1/2 H ₂ O | Li - 1047 | |
| sh - 100 | sl - 1055 | |
| R.R - 108 | Li - 1060 | |
| Li - 116 | sl - 1062 | |
| sh - 160 | Li - 1070 | |
| Li - 175 | sd y Li - 1075 | |
| R.R - 181 | Li - 1125 | |
| Li - 235 | Li - 1140 | |
| sl - 241 | sh - 1200 | sh - 2210 |
| Li - 270 | Li - 1240 | sh - 2326 |
| R.R - 276 | sh - 1246 | sd sh - 2381 |
| Li shell - 278 | Li - 1260 | sd H ₂ O - 2393 |
| sh - 320 | Li - 1310 | sd - 2412 |
| R.R - 335 | sh - 1316 | sd y sh - 2460 |
| sd - 350 | R.R - 1340 | sh - 2495 |
| sl - 370 | Li - 1360 | Li - 2518 |
| sl - 380 | sh - 1390 | sh - 2533 |
| Li - 382 | Li - 1400 | Li - 2557 |
| R.R - 387 | sh - 1408 | sd - 2560 |
| sl - 393 | sd - 1416 | Li - 2600 |
| Li - 399 | sh - 1432 | sl - 2668 |
| sl - 450 | Li - 1440 | Li - 2695 |
| Li - 456 | sh - 1475 | sh - 2722 |
| sh - 478 | Li - 1485 | Li - 2743 |
| Li - 480 | sd - 1490 | sd y sh - 2765 |
| sh - 532 | Li - 1500 | Li - 2784 |
| Li - 537 | sh - 1584 | sd y sh - 2965 |
| sh - 590 | Li - 1594 | Li - 2977 |
| Li - 596 | sh - 1621 | sd - 2983 - fst gas. |
| sh - 640 | Li - 1624 | sd - 3035 bottom sd |
| sd gas 656 | sl - 1631 | Li - 3037 T.D. |
| Li - 659 | sh - 1657 | |
| sh - 675 | Li - 1677 | |
| Li - 682 | sh - 1720 | |
| sh - 695 | Li - 1723 | |
| Li - 710 | sh - 1860 | |
| sh - 775 | Li - 1865 | |
| Li - 779 | sh - 1885 | |
| sh - 840 | sd - 1910 | |
| Li - 850 | Li - 1928 | |
| sh - 870 | sd - 1931 | |
| Li - 880 | Li - 2002 | |
| sh - 886 | sd - 2007 | |
| Li - 910 | sh - 2080 | |
| sd - 926 | Li - 2085 | |
| sh - 928 | sl - 2095 | |
| Li - 940 | sd - 2125 | |
| sh - 946 | Li - 2130 | |