

Gunnwood Co, Kas.

32-23-10E


Sec. 32 Twp. 23 Rge. 10

Farm Bess M. Kee No. 9

Phillips Petroleum Company

Elev. 9456

Log No.

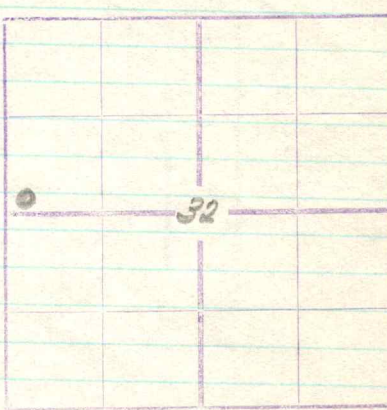

- Soil - 5-
- Clay - 15
- sh - 30
- li - 35
- sh - 50
- sh - 180
- P.P. - 190
- sh - 330
- li - 335
- sh - 415
- li - 435
- sh - 500
- li - 520
- sh - 590
- li - 600
- sh - 610
- li - 630
- sh - 670
- li - 690 - 1 R.V. Hr. 595
- li - 710
- sh - 720
- li - 725
- sh - 825
- li - 835
- sh - 880
- li - 890
- sh - 905
- li - 920
- sh - 960
- li - 970
- sh - 985
- li - 1015
- sh - 1020
- li - 1055
- sh - 1085 H.F.V.
- sh - 1115
- sh - 1200
- sh - 1235
- sh - 1285
- sh - 1325
- sh - 1335
- li - 1346
- sh - 1350
- li - 1505
- sh - 1610
- li - 1625
- sh - 1635
- li - 1730
- sh - 1735

- li - 1755
- sh - 1760
- li - 1775
- sh - 1785
- li - 1800
- sh - 1905
- li - 1912
- sh - 1930
- li - 1940
- sh - 2005
- li - 2010
- sh - 2020
- li - 2030
- sh - 2050
- sh - 2242 1st Oil 2270 top pay.
- sh - 2339 Bottom oil rd 2339.
- sh - 2342 T.D.