


Cowhey, Kas.

Conn. 5/4/24
Comp. 8/14/24

Sec. 19 Twp. 57 N. R. 10 W.
Farm W.C. Carson No. 1
Bryan & Stinson Company
Elev. T. D.
Log No. (CARSON)

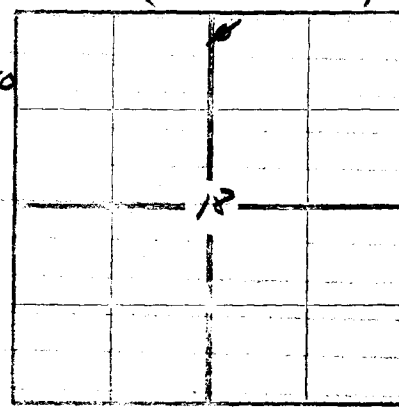

wd - 0-15
 ad-H₂O - 55
 sh - 60
 li - 70
 sh - 90
 li - 95
 sh - 110
 li - 115
 sh - 125
 li - 130
 sh - 135
 li - 145
 sh - 175
 sh - 185
 li - 220
 sh - 225
 sh-wd - 235
 li - 280
 sh - 285
 li - 345
 sh - 350
 li - 365
 sh - 375
 li - 380
 sh - 385
 sh-wd - 390
 sh - 395
 li - 405
 sh - 410
 li - 440
 sh - 445
 sh-wd - 455
 li - 500
 sh - 510
 li - 525
 sh - 550
 li - 565
 sh - 570
 R.R. 590
 sh - 610
 li - 615
 R.R. 620
 li - 620
 sh - 650
 li - 670
 sh - 690
 li - 710
 sh - 715
 li - 785
 sh - 790

li - 810
 sh - 815
 li - 860
 sh - 970
 li - 980
 sh - 1000
 li - 1015
 sh - 1095
 li - 1100
 sh - 1105
 li - 1115
 sh - 1125
 li - 1145
 sh - 1160
 li - 1195
 sh - 1210
 li - 1220
 sh - 1225
 li - 1250
 sh-wd - 1285
 ad-sh - 1295-4.B.H₂O
 Bryan ad - 1310 sh-wd oil 1292
 sh - 1390
 li - 1420
 sh - 1475
 li - 1490
 sh - 1500
 li - 1565
 sh - 1575
 li - 1600
 sh - 1610
 li - 1635
 sh - 1640
 li - 1650
 sh - 1660
 li - 1670
 sh - 1690
 li - 1695
 sh - 1720 H.F.W.
 ad - 1755
 sh - 1885
 li - 1920
 sh - 1955
 li - 1970
 sh - 2055
 li - 2060
 sh - 2250
 ad - 2265 H.F.W.
 sh - 2270
 ad - 2280 H₂O

sh - 2607
 ad - 2655 H₂O 2640
 li - 2730
 Break - 2740
 li - 2760
 sh - 2765
 li - 2820
 sh - 2840
 li - 2940
 sh - 2980
 li - 3020
 sh - 3128 First Oil
 ad - 3134 8 Bbl show
 sh - 3143
 li - 3145
 sh - 3156
 li - 3315
 Break - 3320
 li - 3360
 Break 3365
 li - 3412
 sh - 3497 - Chetanwoga
 sh - 3502 - sh-wd oil
 li - 3505
 ad - 3510 - H₂O Atan.

3128
3134
3143
3145
3156
3315
3320
3360
3365
3412
3497
3502
3505
3510