


DX 78-1 Barber

KANSAS

Section 28 Township 34 Range 12W

Well No. #2 Graves Unit

Company Superior & Sunray Mid-Continent

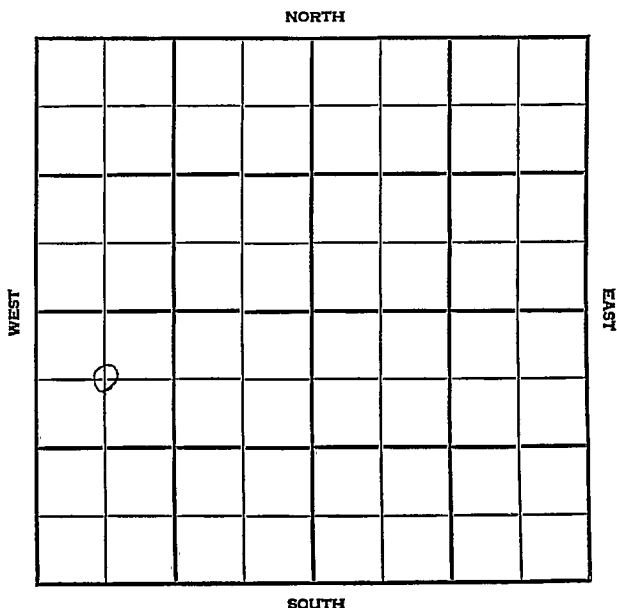

1956
 8/13 TD 4810'. Testing perfs 4752-4768'
 & 4776-4790'
 8/14 TD 4810'. NR
 8/15 TD 4810'. NR
 8/16 TD 4810' NR
 8/17 TD 4810' NR
 8/20 " "
 8/21 " "
 8/22 " "
 8/23 TD 4810' NR
 8/24 TD 4810' NR
 8/27 " "
 8/28 " "
 8/29 TD 4810'. Open flow Potential:
 9500 MCF Gas - Day Rate. Perfs 4752-
 4768 & 4776-4790'. Miss Zone.
 COMPLETE (DR#169)
 8-29 DST 3607-32 op 1 hr., rec. 2100' SW,
 BHP 1505/30"
 DST 4754-4810 op 1 hr., gas in 2 min.
 ga 4.498 in 15 min.; 4.260 MCF in 30".
 4.260/45; 4.270/60"; rec. drlg. mud,
 BHP 1788/30".
 7" @ 4810 w/300
 CO 4800
 96/4752-68; 84/4776-90
 DST 4752-53 op 1 hr., gas in 5 min.
 rec. 65' GC drlg. mud, BHP 1825/20".
 Pf 96/4752-68 & 84/4776-90
 Frac 15 x 15
 Flwd 1d / flw 3 BOPH, gas gauge 4.260
 MCFGPD
 SI 20 hrs; op 1 hr. ga 3.500 MCFG,
 16/64" chk; TP 1525#;
 Comp. op flow Pot. 9.500 MCFGPD
 M. 4754';
 Log tops: H. 3821'; Tr. 3845';
 Dg. 3887'; L. 4065'; M. 4752';
 TD 4810'

COMPLETED

County Barber Elev. _____
 Sec. 28 Twp. 34 Rge. 12W
 Company Superior & Sunray Mid-Continent
 Farm Name Graves Unit No. 2

TOPS	DEPTH	LOG	DATUM	Loc. in Sec.
Anh.				C NW SW
Tr.				
H.				
Tr.				
Dg.				
Bl.				
L.				Geol.
K.C.				Contr.
B.K.C.				
Ce.				
C.				
M.				
M.				Pool
K.				Hardtner
Mz.				
Mo.				
V.				
S.				
S.				
A.				
R.				
Pe.				
G.				
T.D.				

FIRST REPORT

JUN 27 '56

Date Comm.

Location

200' x 100'


TOPS	DEPTH	LOG	DATUM	Loc in Sec.
And				
TP				
H.				
Tn				
Dg				
Bl				
L.				
K.C.				
BXC				
Ce				
C.				
M.				
M.				
K.				
M.				
M.				
V.				
S.				
S.				
A.				
R.				
P.				
G.				
TR				

																																																																																																																																																																																																																																																																																																																																																																																																																																																																																																																																																																																																																																																																																																																																																																																																																																																																																																																																																																																																																																																																																																																																																																																																																																																																																																																																																																																																																																																																																																														</
--	--	----

FORM 513. SUNRAY

County Barber Elev. 12W
Sec. 28 Twp. 34 Rge. 12W
Company Superior & Sunag Mid-Continent
Farm Name Traves Unit No. 2

TYPE	DEPTH	LOG	DATUM	Loc. in Sec.
		3821		C T SW
		3845		
		3887		
		4065		Geol. <u>Barbour</u>
				Centre <u>Barbour</u>
	4754	4752		Pool
				Hardtner
				COMPLETE
				0
	4810			

Date Comm.

AUG 29 1956

Location	JUL 3 '56	JUL 11 '56	JUL 18 '56
	Loc.		

MIRT JUL 25 1956

10 3/4" @ 310 / 225

DST (Elgin) 3607-32 $\frac{1}{2}$ in. sec

2100' SW BHP 1505/30" @ 4310

AUG 8 '66 Miss 4754 17 4730 432

[illegible]

Case # 153 DST 4754-4810 / hr 9/2'

9a 4,498 / 15" 4,260 MCF / 30"

4.260 / 45 4.270 / 60" rec
 M. Md 13118 1798 / 30 7"
 C 4810 / 300 CO 4800 GRNLO
 96 / 4752-68 84 / 4776-90

AUG 15 '58

Ran Tubing to 4791' 4 1/2"
 DST 4752-53 op 1 hr 9 / 2" 5"
 TSTM rec 65' G.C. M. Md. 13118
 1825 / 20" Hydrostatic Press
 2730# PF 96 / 4752-68
 E 84 / 4776-90 Frac 15 x 15
 Flwd Ld + Flw 3. Bopk 9aa
 9aaq. 4.260 MCF G.P.D.

AUG 22 '58

Log Taps

AUG 29 '58

X S.I. 20 hrs op 1 hr
 9a. 3,500 MCF G 16/64" ch TP
 1525 comp. op. Flaw Pat.
 9a 9,500 MCF S-pd. Miss PF
 4752 - 90 RTP 4810 PBTD
 4800